


4x GUENTNER AGVH 080.2B/2x5-M(O)
Qc = 3 x 516kW 1 x 265kW/250kW
V = 3 x 186000m³/h V=34,6m³/h MEG 45%
Tc = 40°C Tc = 40°C
Tin/uitt = 45°C/38°C
dp=0,16 bar

ZWAALICHT ZWAALICHT
S10.01 S10.02 XA10.1 XA10.2 XA10.3 XA10.4 XA10.5
M10
MACHIEKAMER-VENTILATEUR

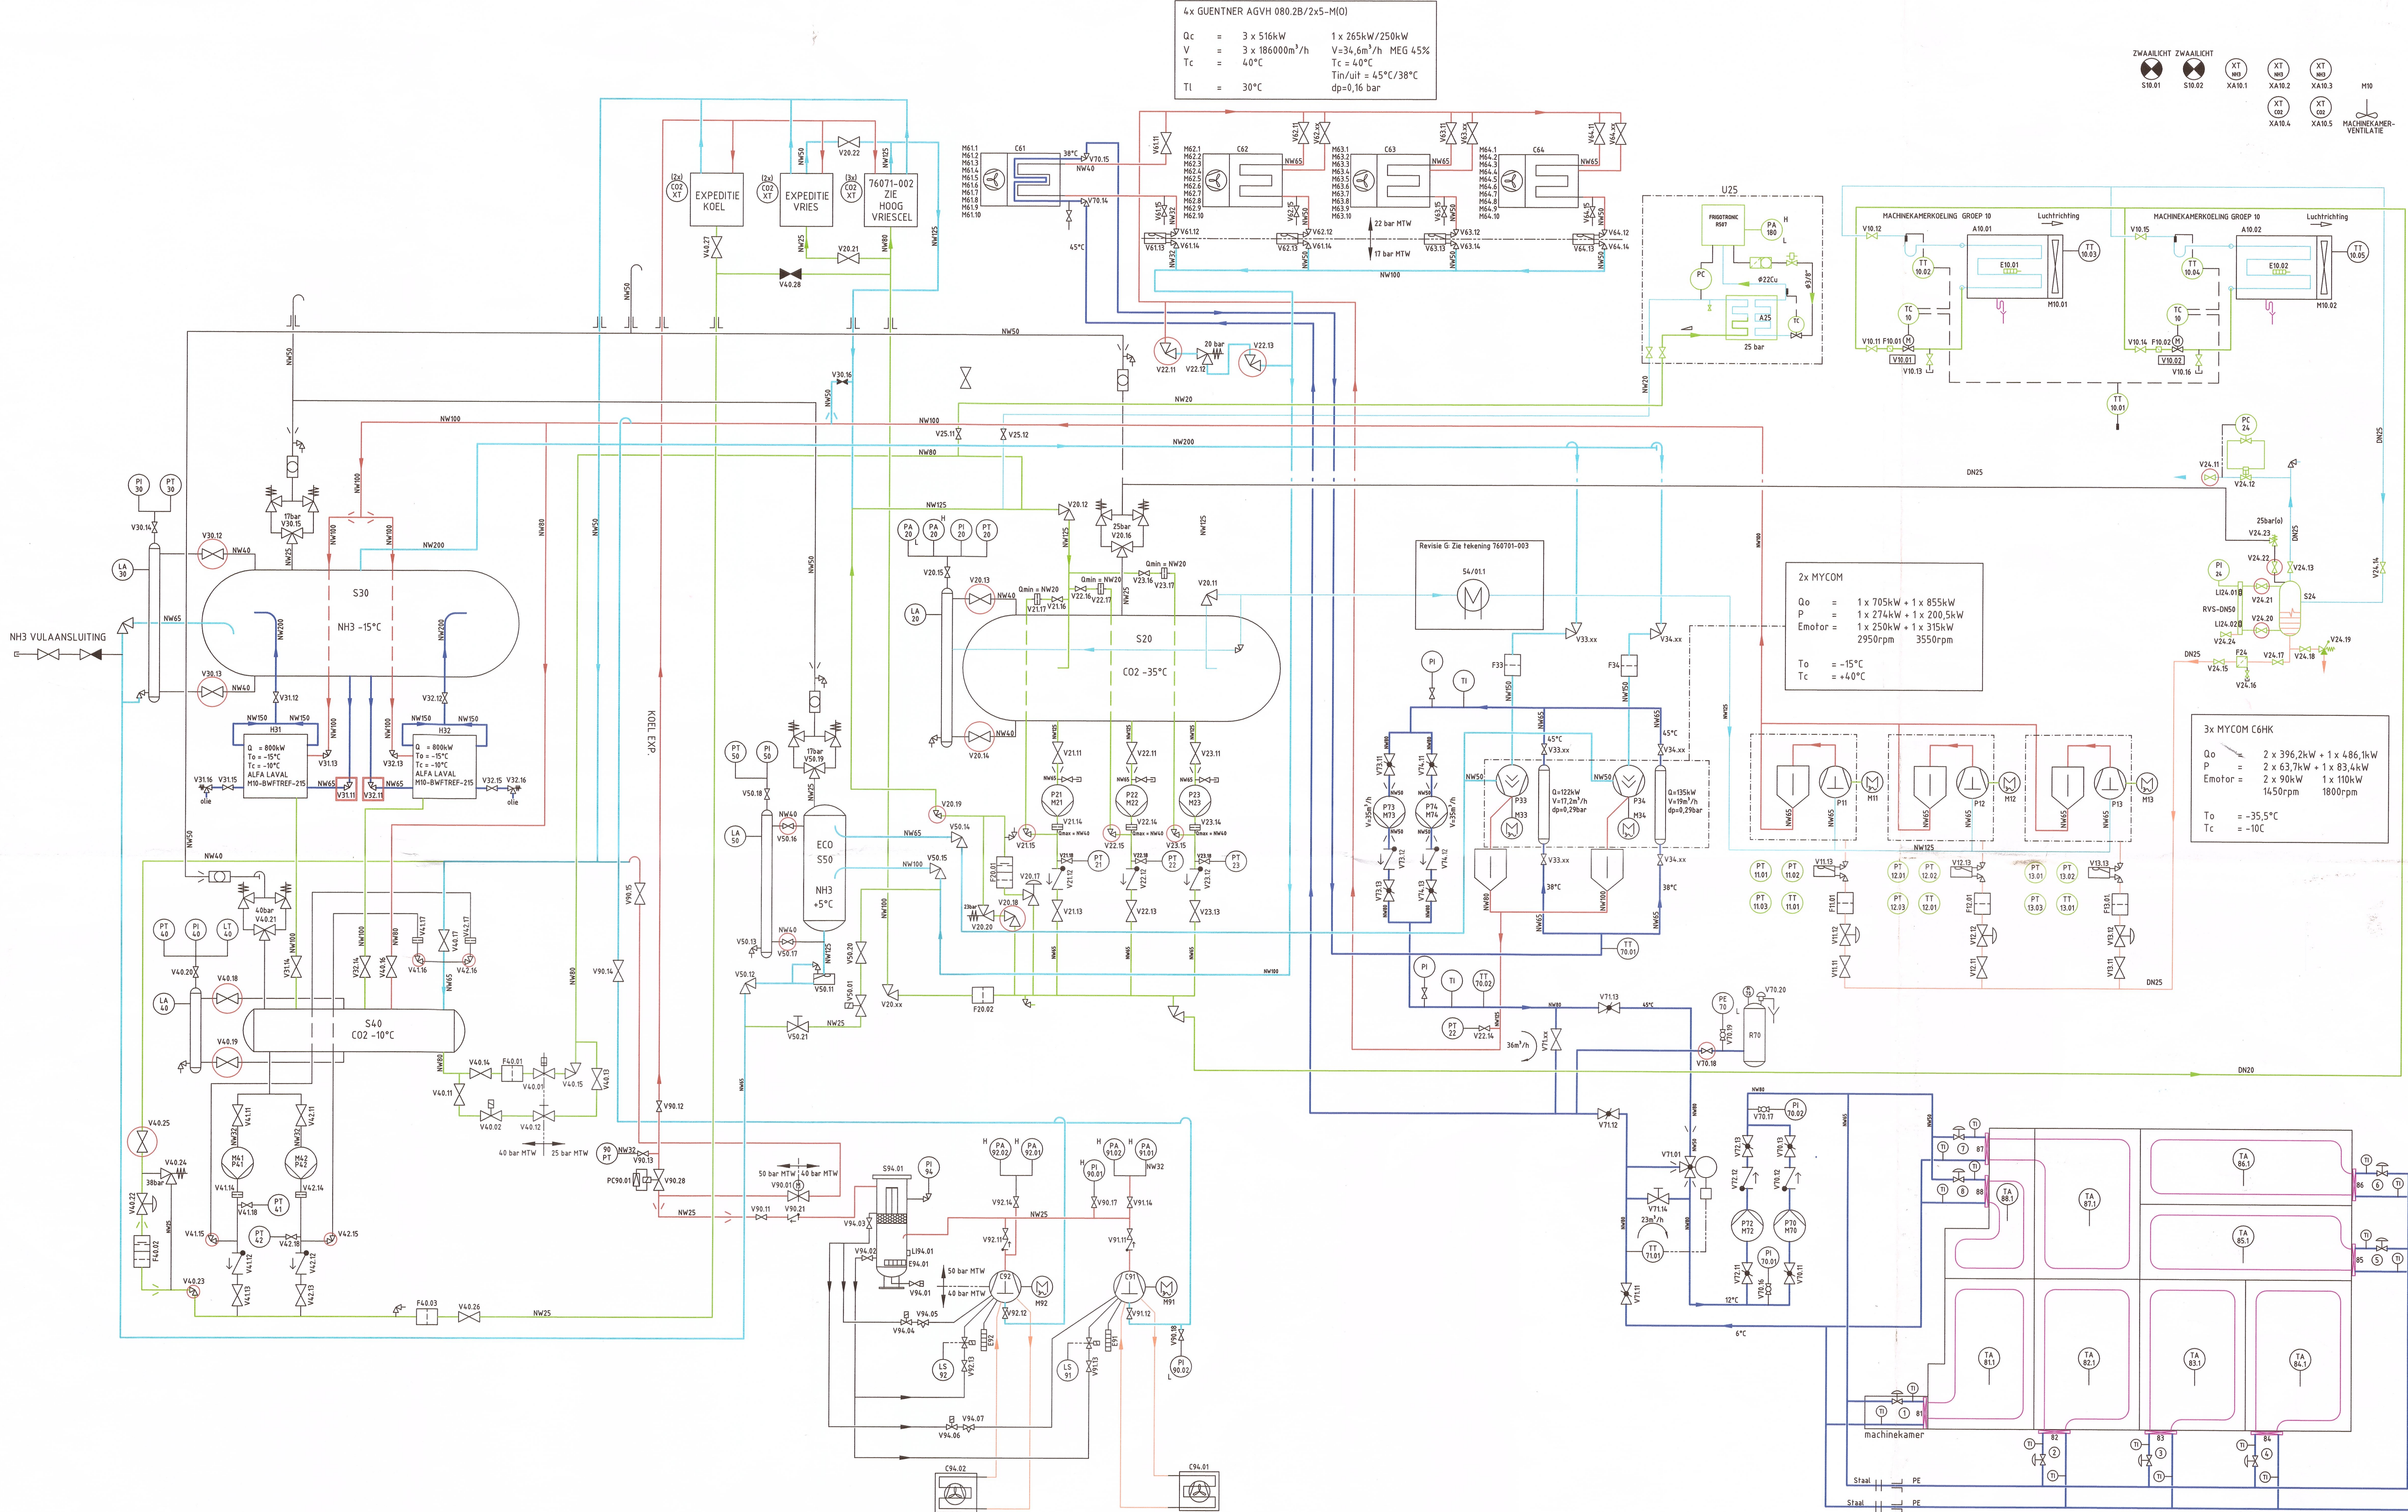

GOEDGEKEURD
d.d. 22/01/2011 par. [Signature]

AS BUILT

6	Plaatsen vrijgevoerd door Zie tekening 76071-003	RIJ		16-01-2011
7	Plaatsen vrijgevoerd door Zie tekening 76071-003	RIJ		20-01-2011
8	Plaatsen vrijgevoerd door Zie tekening 76071-003	RIJ		20-01-2011
GEBOURDE AFSLUITER
NOOD AFSLUITER